Esecuzione immobiliare N° r.g.e. 100 / 2024

Allegato C

P.R.G. – N.T.A. – DOCUMENTAZIONE PROGETTUALE

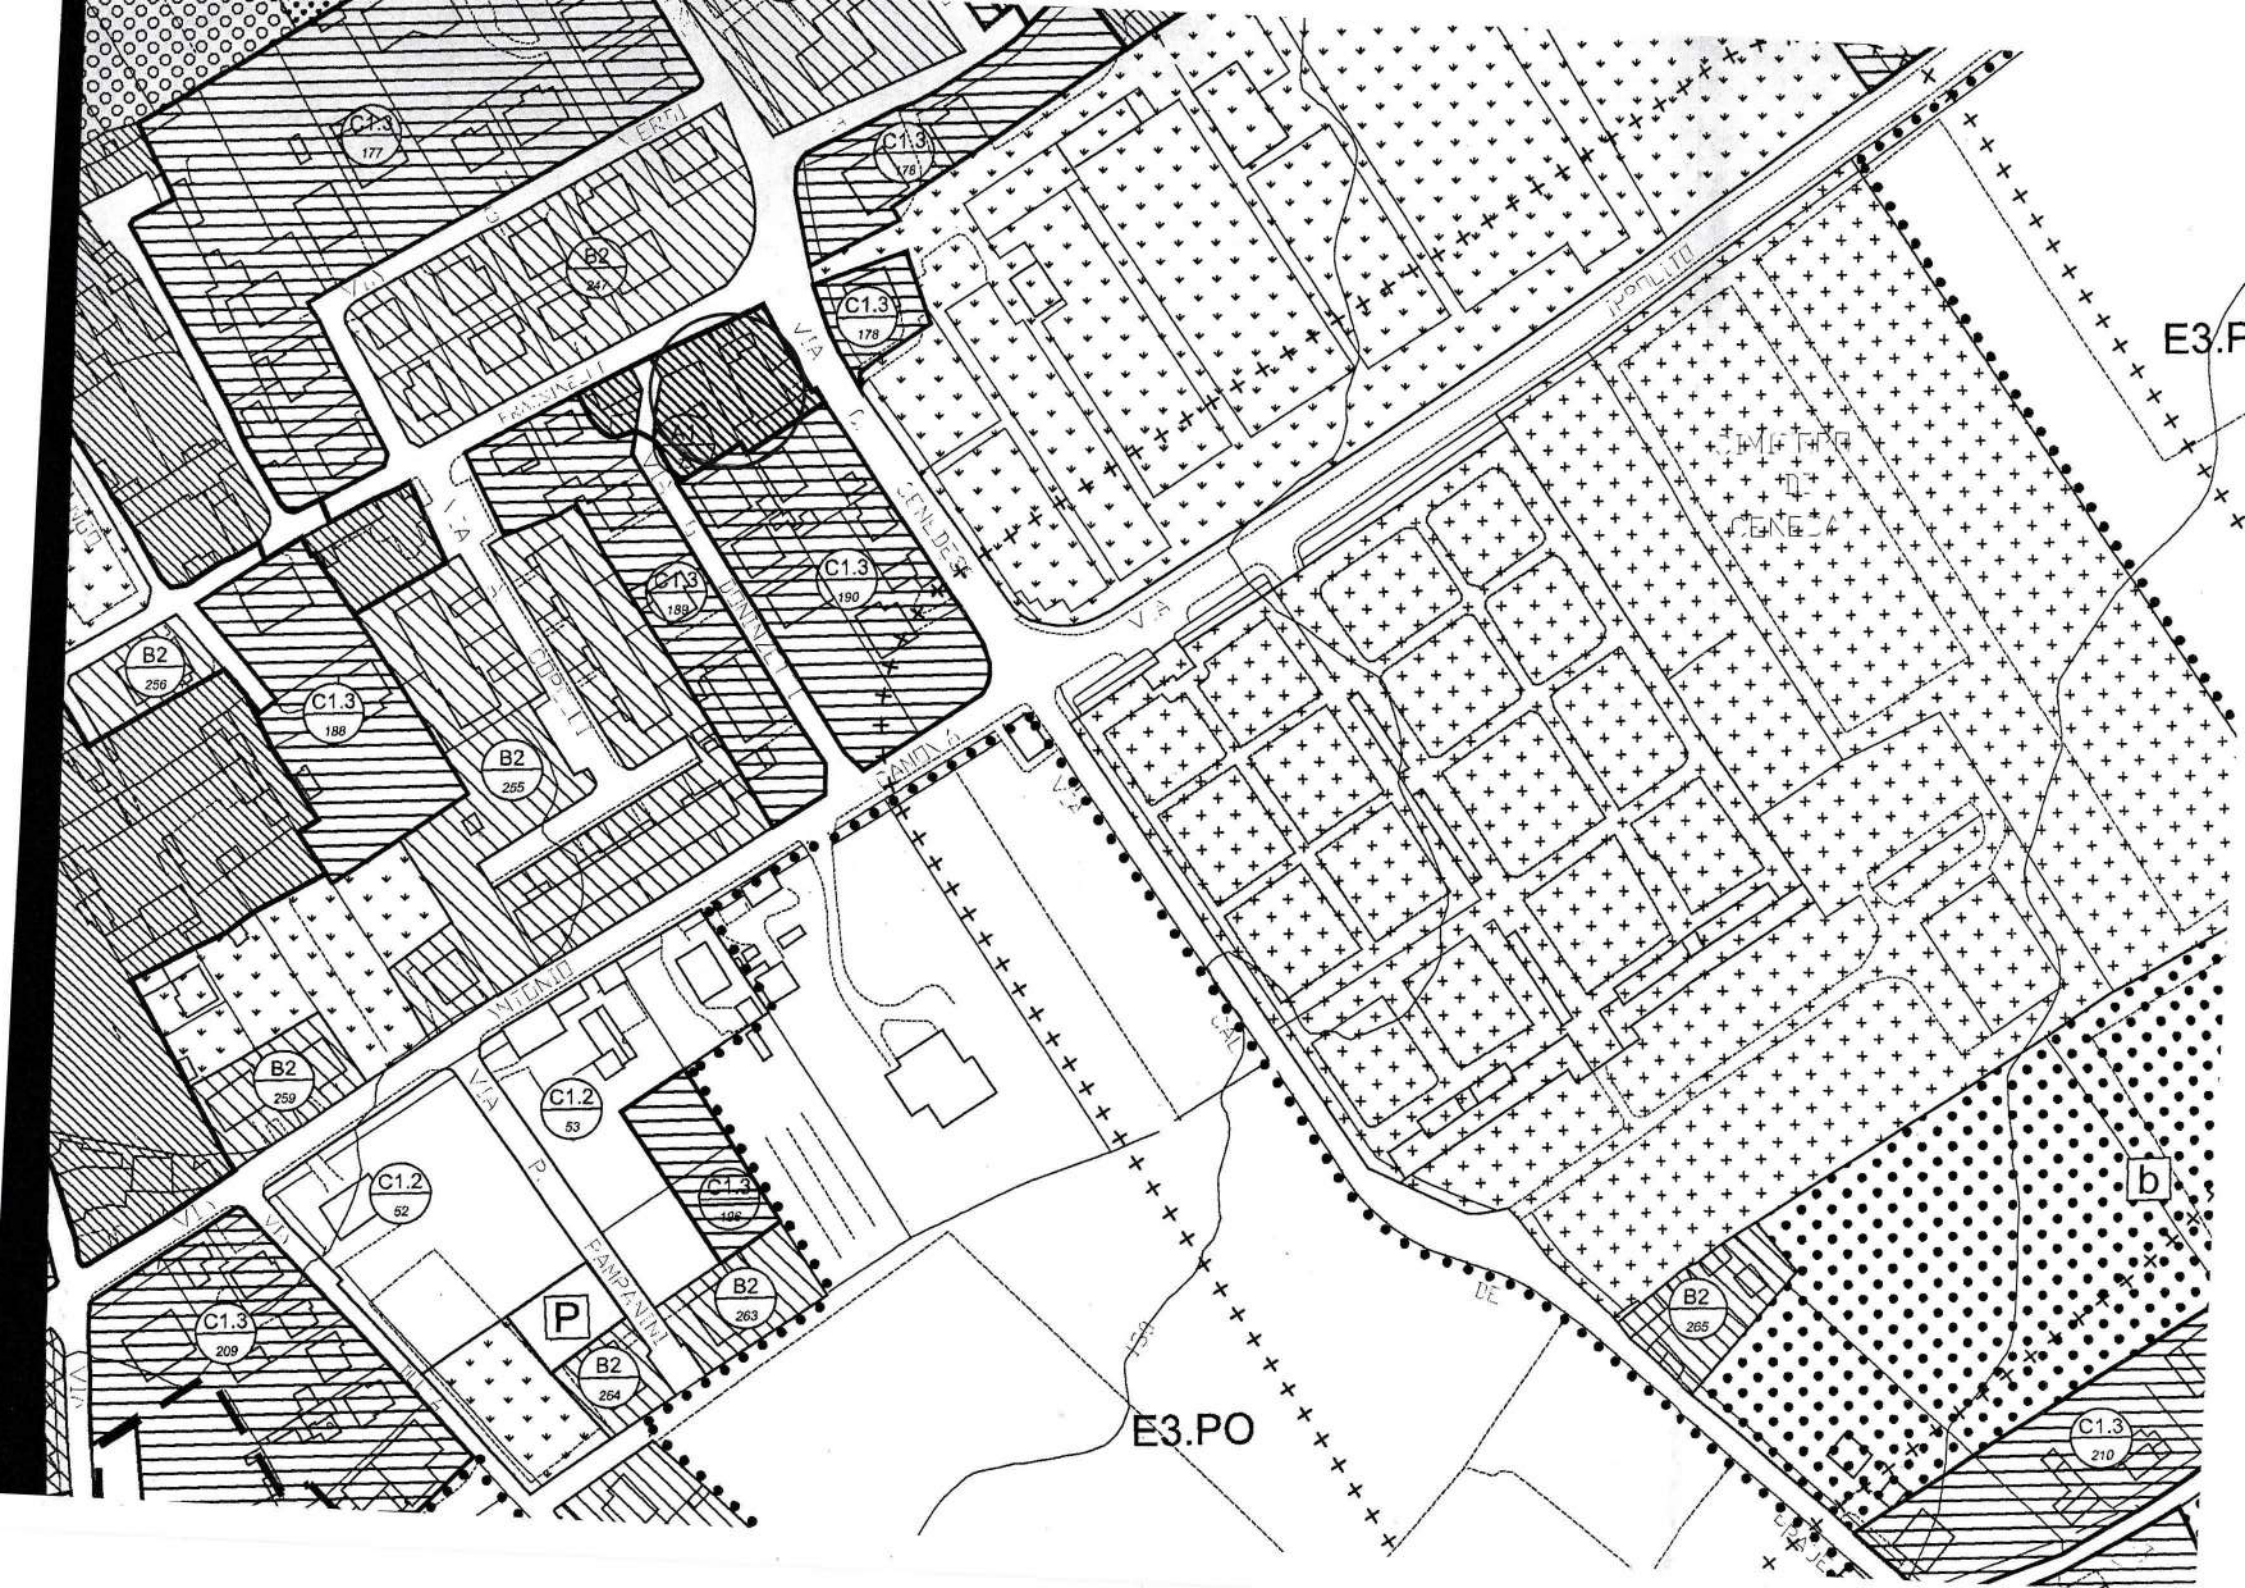
C1.3
177
C1.3
176
B2
247
C1.3
178
C1.3
189
C1.3
190
B2
256
C1.3
188
B2
255
B2
259
C1.2
53
C1.2
52
C1.3
196
B2
263
P
B2
264
C1.3
209
B2
265
C1.3
210
E3.PO
E3.P
b

TAV. 28
PRG.
NTA

Aree ed edifici di antico impianto di interesse culturale e ambientale

Zona A

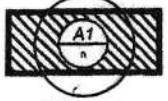

Zona A1

N-nnn — Edifici sparsi (N=Quaderno - nnn=Numero edificio)

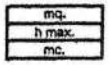

Superficie coperta massima
Altezza massima
Volume massimo

ZONE B — Zone ad uso prevalentemente residenziale

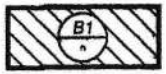

Zone edificate consolidate

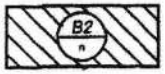

Zone edificate sature

Zone edificate di integrazione e completamento

ZONE C — Zone ad uso prevalentemente residenziale e di espansione

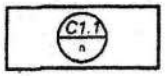

Zone di espansione, integrazione e completamento

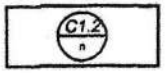

Zone di espansione, integrazione e completamento

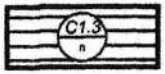

Zone di espansione, integrazione e completamento

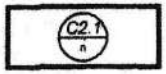

Zone di espansione di completamento

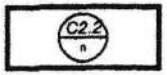

Zone di espansione di completamento

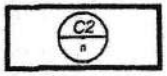

Zone di nuovo impianto subordinate a P.P. o P.E.E.P.

Prescrizioni particolari

ZONE D — Zone destinate alle attività economiche

Zone produttive esistenti sature - ex P.I.P. o P.P.

Parcheggi di prog

N — Numero posti mac

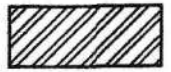
Ferrovia

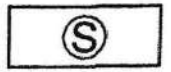

Stazione ferroviar

ZONE F4

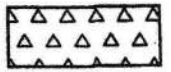
Zone destinate ac

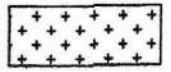
Aree di protezion

VINCOLI

Vincolo di rispetto

Vincolo di volo ae

Vincolo di rispetto

Fasce di rispetto

Vincolo zone sog

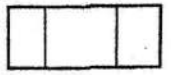
Zone agricole tut

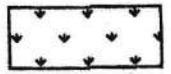
Verde di rispetto

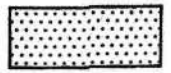
Verde di rispetto

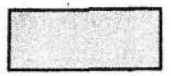
Fiumi e laghi

Sorgenti - ambiti

SM/rg

CITTA' DI VITTORIO VENETO

Ufficio Tecnico

Prot. n° 00873

OGGETTO: Licenza Edilizia.-

I L S I N D A C O

Vista la domanda dei [redacted] residenti in Vittorio Veneto..... Via ..Frassinelli..... n° ..... presentata in data 21/1/1964.....;

Visto il parere della Commissione Edilizia in data .... .14/2/1964..;

a u t o r i z z a

i predetti Sigg.. [redacted] ad eseguire i lavori di riforma di un fabbricato ad uso abitazione in Borgo Frassinelli, Sez.E, Fg.X°, Mapp..n.180-181, salvi restando i diritti di terzi,.....
purchè i menzionati lavori siano eseguiti in conformità della unita tavola di disegni a firma del Sig. [redacted] ed alle seguenti condizioni:

1)- che per tutte le opere in conglomerato cementizio semplice od armato (compresi naturalmente i solai, soffittature, sottotegola e simili del tipo misto in laterizio e cemento armato) vengano osservate le prescrizioni di cui al R.D. 16 novembre 1939 n° 2229;

2)- che i lavori vengano eseguiti sotto la direzione e responsabilità di un Tecnico Abilitato regolarmente iscritto all'Albo Professionale;

3)- che, essguito il tracciato sul terreno, prima di procedere ulteriormente coi lavori, venga richiesto il sopralluogo dell'Ufficio Tecnico Comunale ed ottenuto il competente nulla-osta relativo a distanze ed allineamenti;

4)- che per il sistema di smaltimento delle acque luride vengano presi accordi direttamente con l'Ufficio Sanitario Municipale;

La presente autorizzazione viene concessa in presunzione della conformità delle opere alle Leggi ed ai Regolamenti vigenti e non esonera dall'obbligo tassativo di attenervisi strettamente.

L'autorizzazione ha la validità di SEI MESI dalla data del presente atto. Le opere non iniziate entro tale termine e quelle iniziate ma rimaste sospese per oltre sei mesi non potranno essere intraprese o riprese se non previa denuncia e nuova autorizzazione.

Si invita pertanto a comunicare tempestivamente la data di inizio e di ultimazione dei lavori nonchè la data di ultimazione delle fondazioni.

Allegata alla presente si restituisce la copia del grafico munita del visto che congiuntamente all'autorizzazione dovrà essere esibita ad ogni richiesta dei Funzionari o degli Agenti cui spetta di vigilare sull'osservanza delle norme di edilizia.

Le spese per i controlli saranno a carico della Ditta autorizzata.

Vittorio Veneto, lì 24 FEB. 1964

MUNICIPIO DI VITTORIO VENETO
UFFICIO TECNICO

IL SINDACO

N.B. Si ricorda:

a) che a costruzione ultimata, per l'occupazione dei locali, dovrà essere richiesto il competente nulla-osta all'Ufficio Sanitario Municipale.

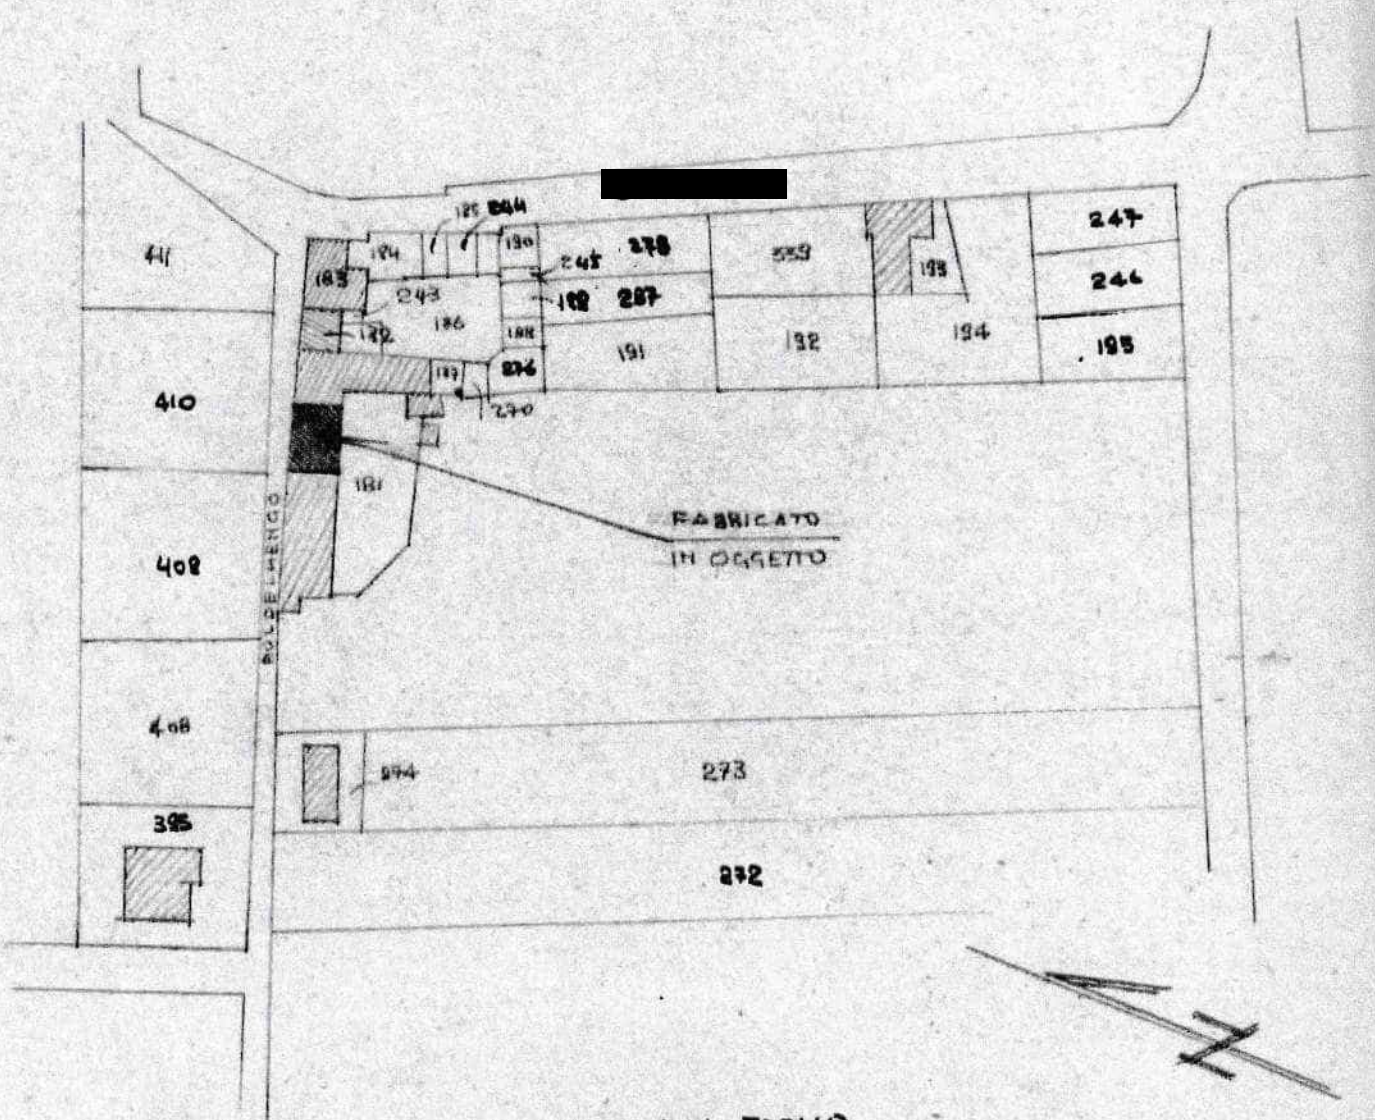

ESTRATTO MAPPALE IN SCALA 1.1000 DAL FOGLIO N° 10 SEZ. E - MAPPALI N° 181 / q.d - N° 180 m.n. DI PROPRIETA' DEI SIGN. [redacted].

IL PROGETTISTA
PERITO EDILE COLLI MARIANO
ISCRITTO ALL'ALBO DELLA
PROV. DI BELLUNO CON N° 220

PROGETTO PER LA SISTEMAZIONE DEL FABBRICATO SITO IN LOCALITA' GENEDA DI PROP. [redacted]

MUNICIPIO DI VITTORIO VENETO

VISTO: SI APPROVA SENTITO IL PARERE DELLA COMMISSIONE EDILIZIA COMUNALE

Vittorio Veneto, 1 FEB. 1964

IL SINDACO

MUNICIPIO DI VITTORIO VENETO
UFFICIO TECNICO

STATO ATTUALE DELLA COSTRUZIONE
IN OGGETTO - IN SCALA 1:100

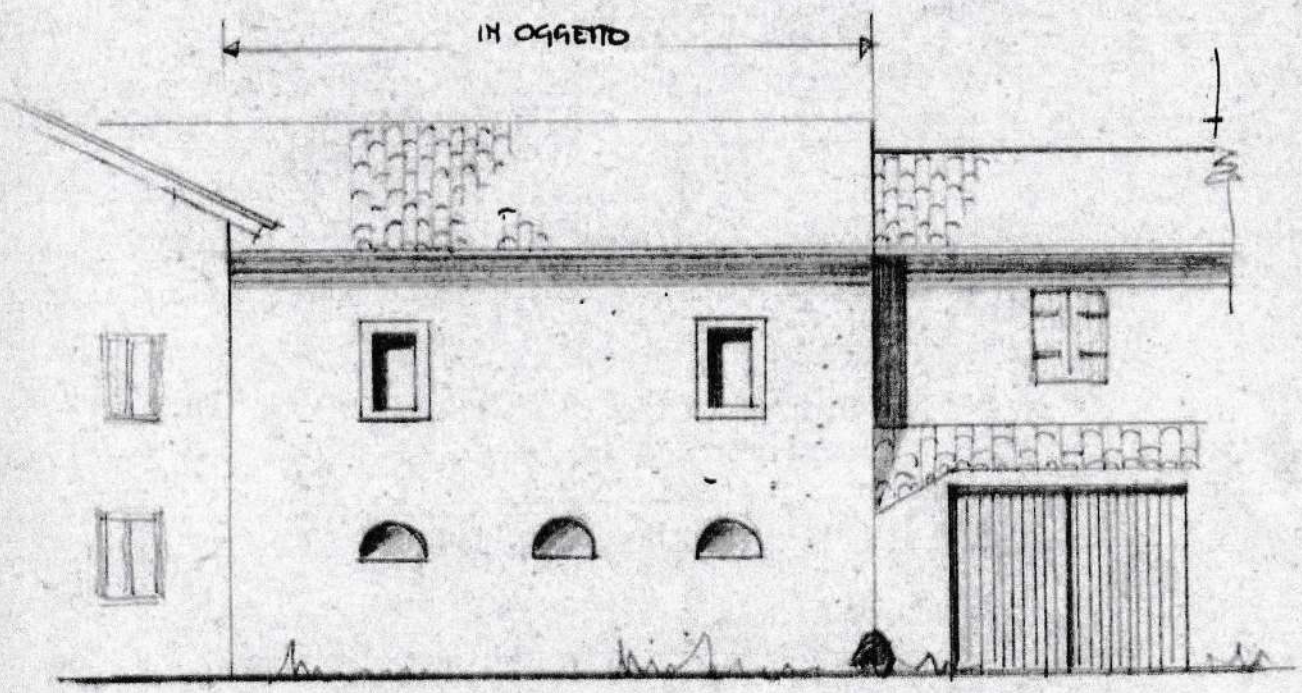

SCALA 1:100

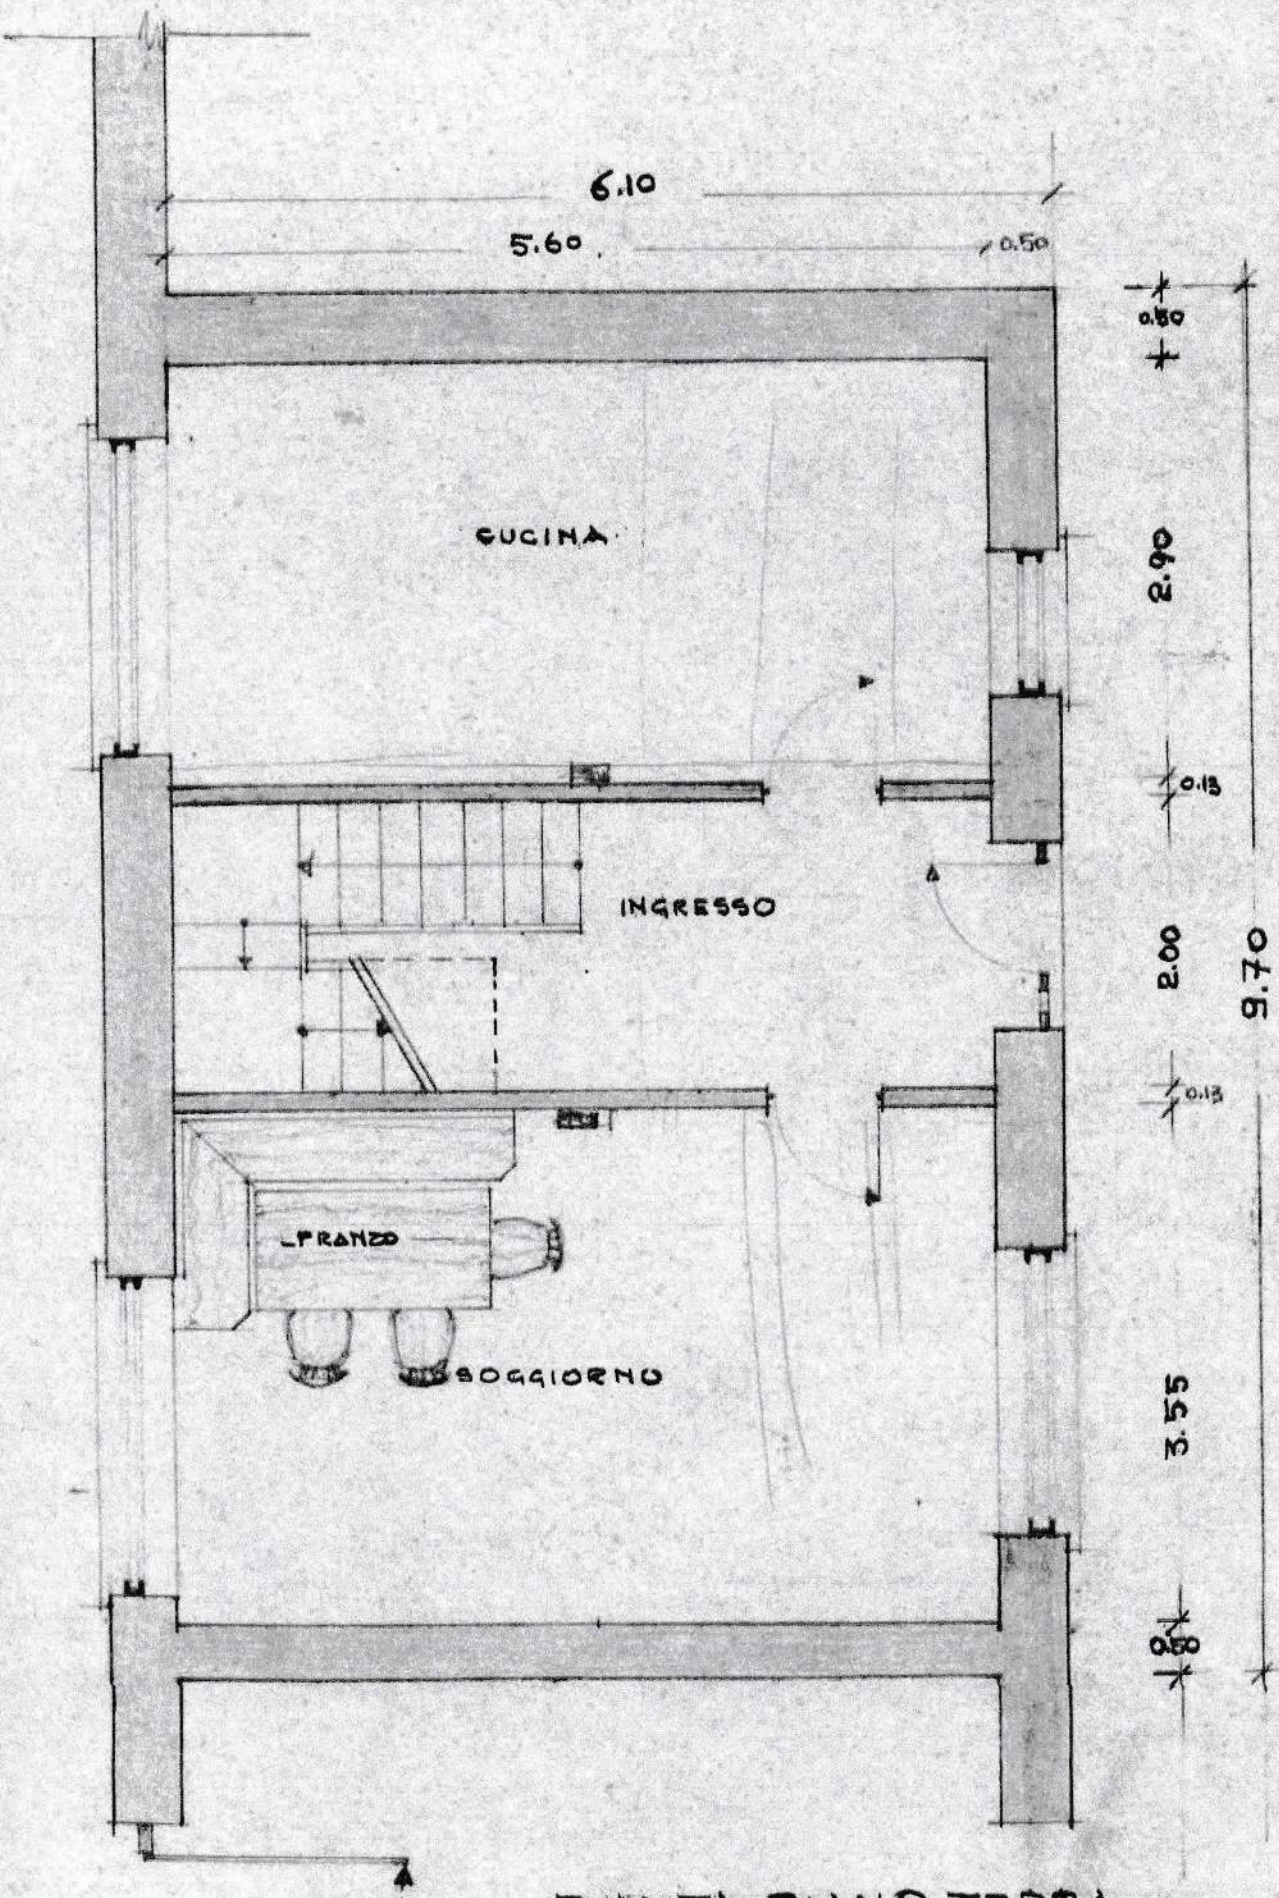

PIANTA PIANO TERRA

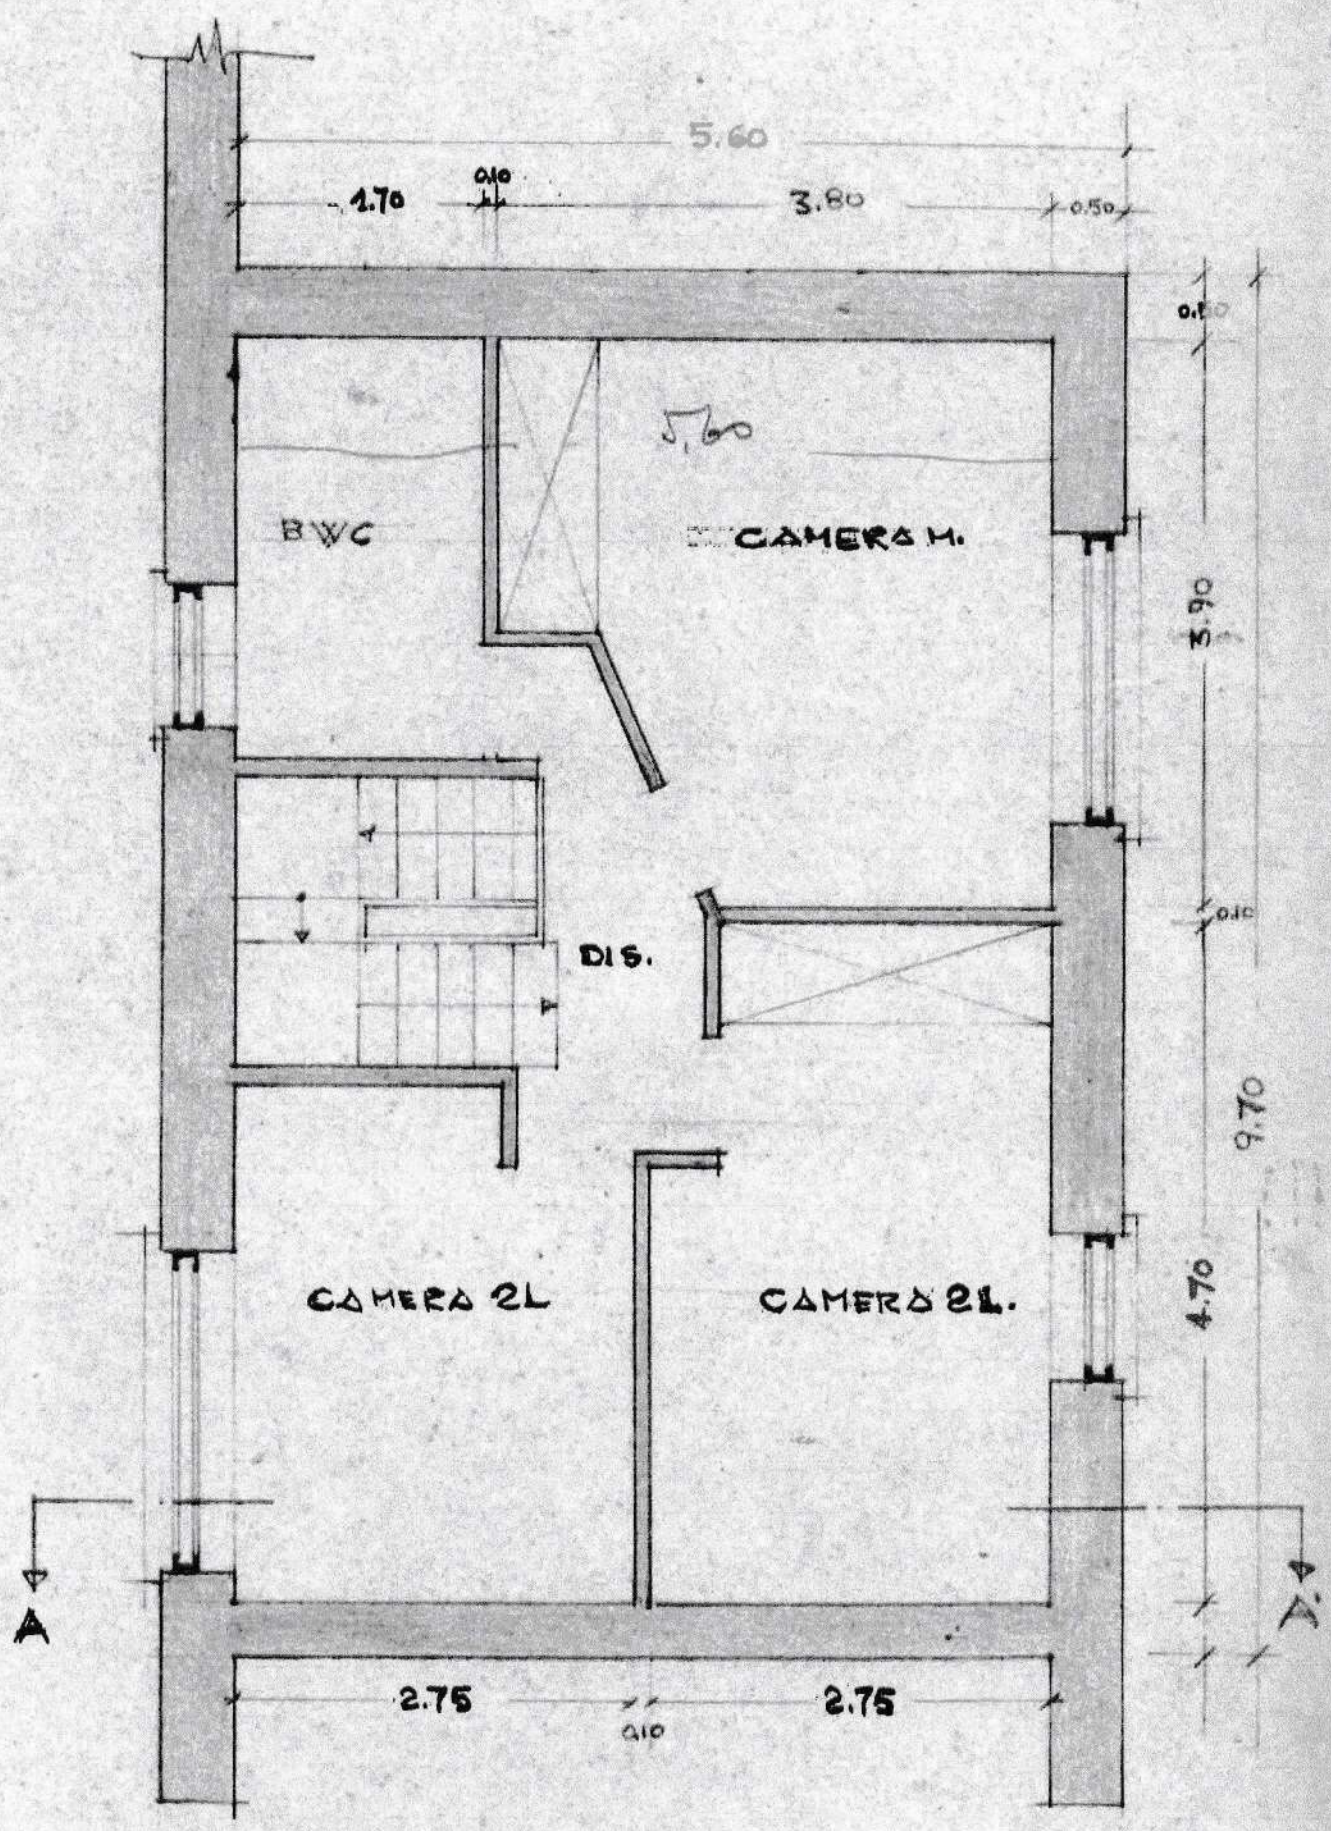

PIANTA PIANO PRIMO

SCALA 1:50

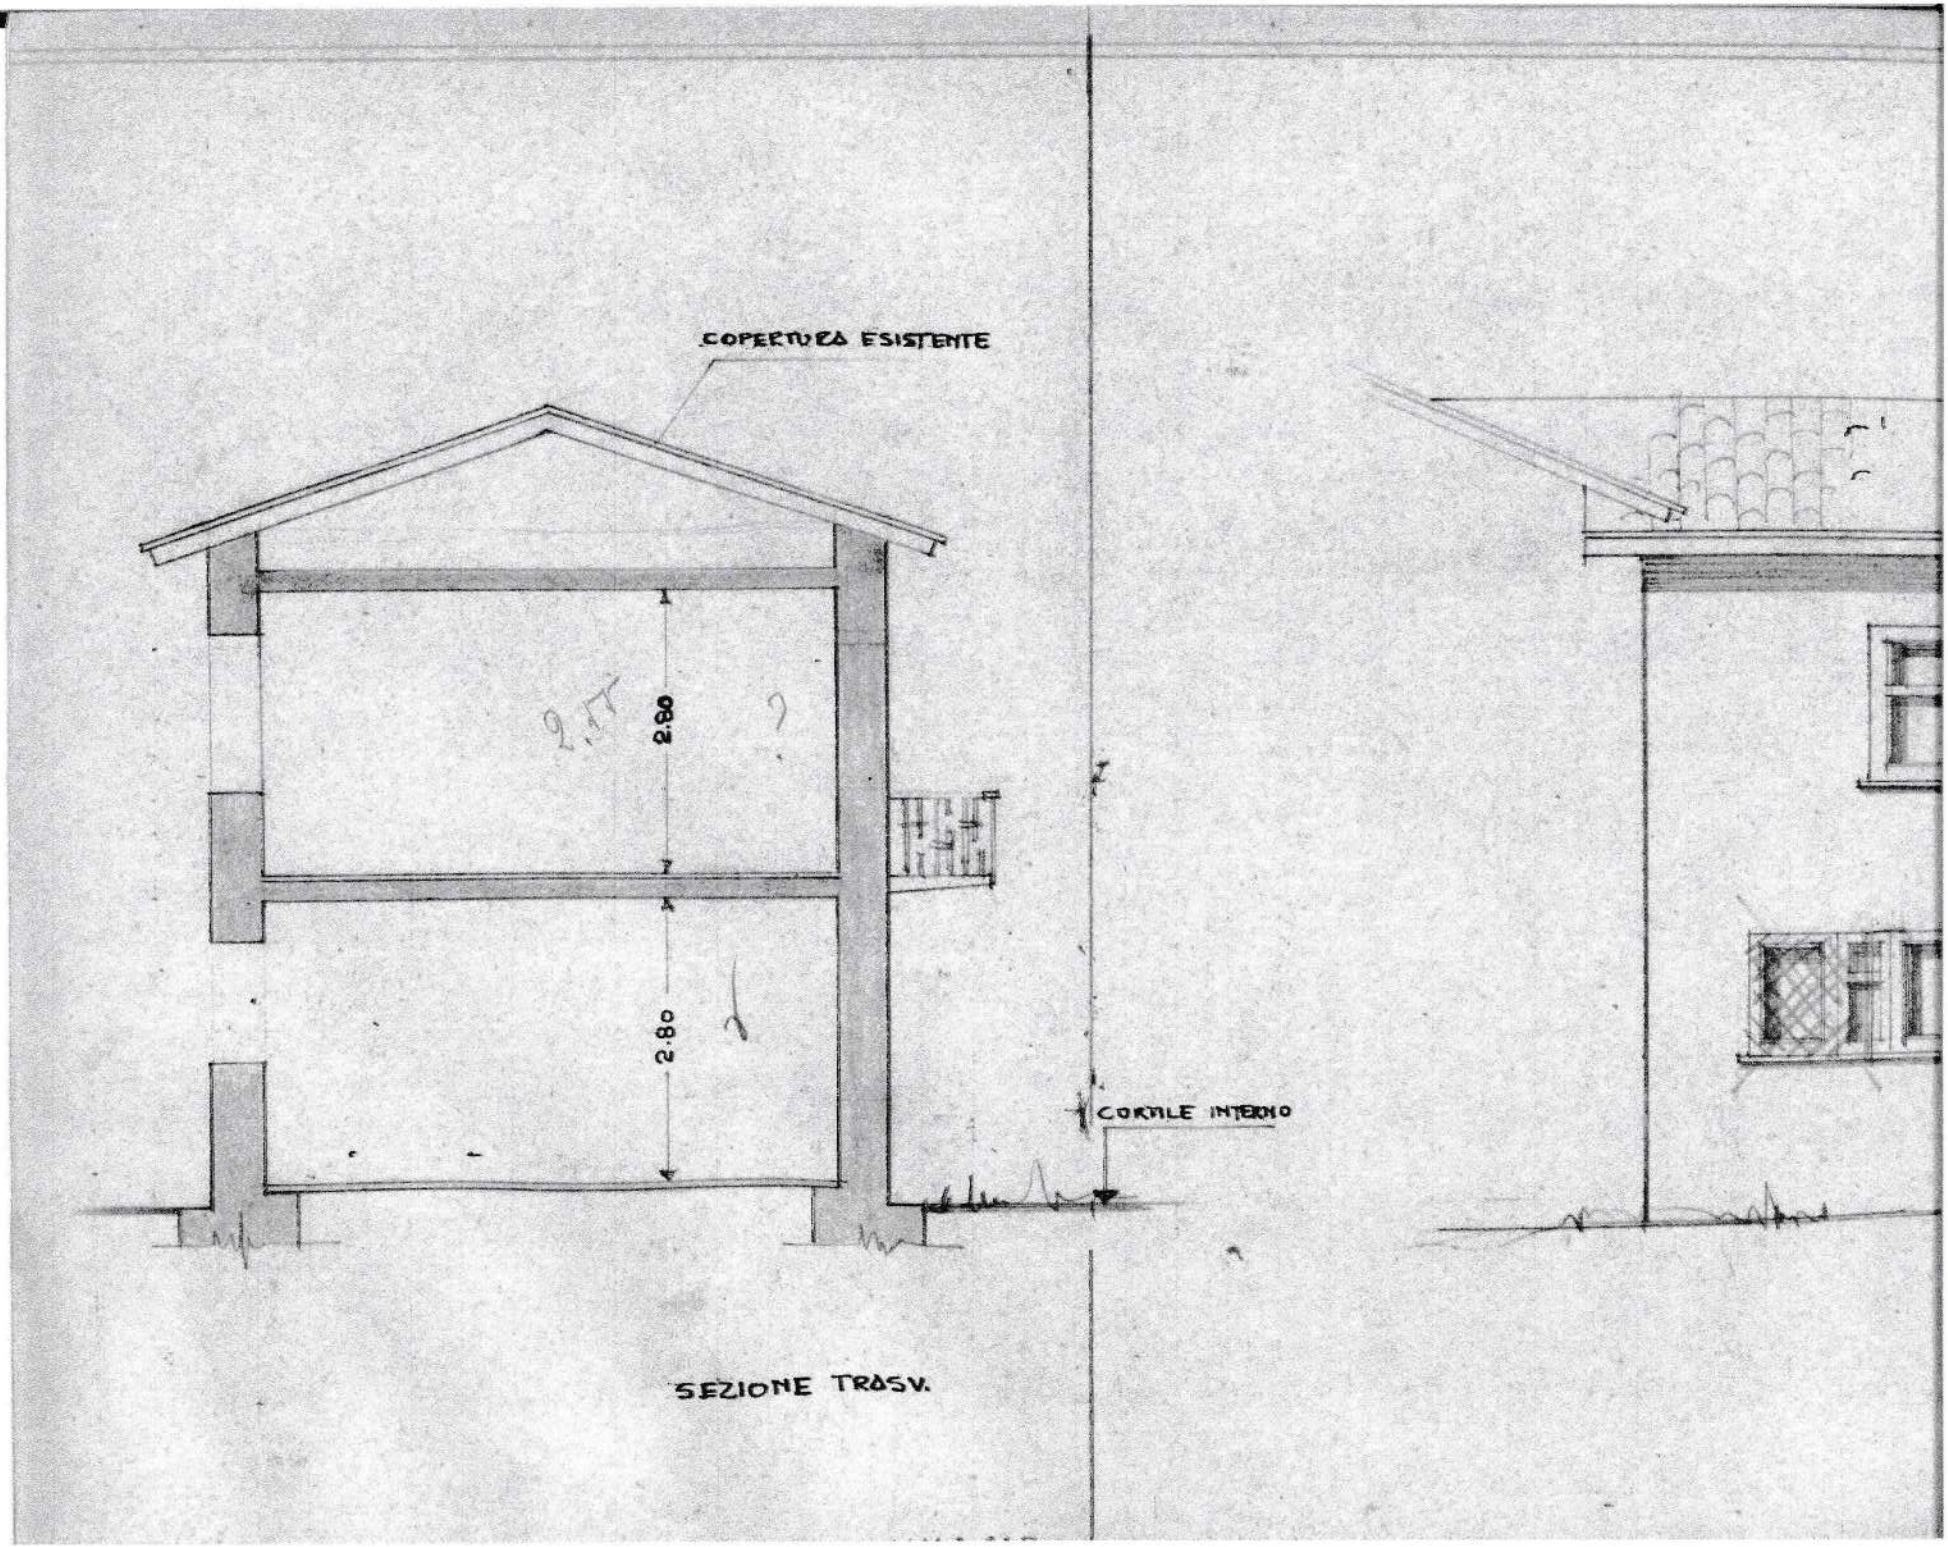

SEZIONE TRASV.

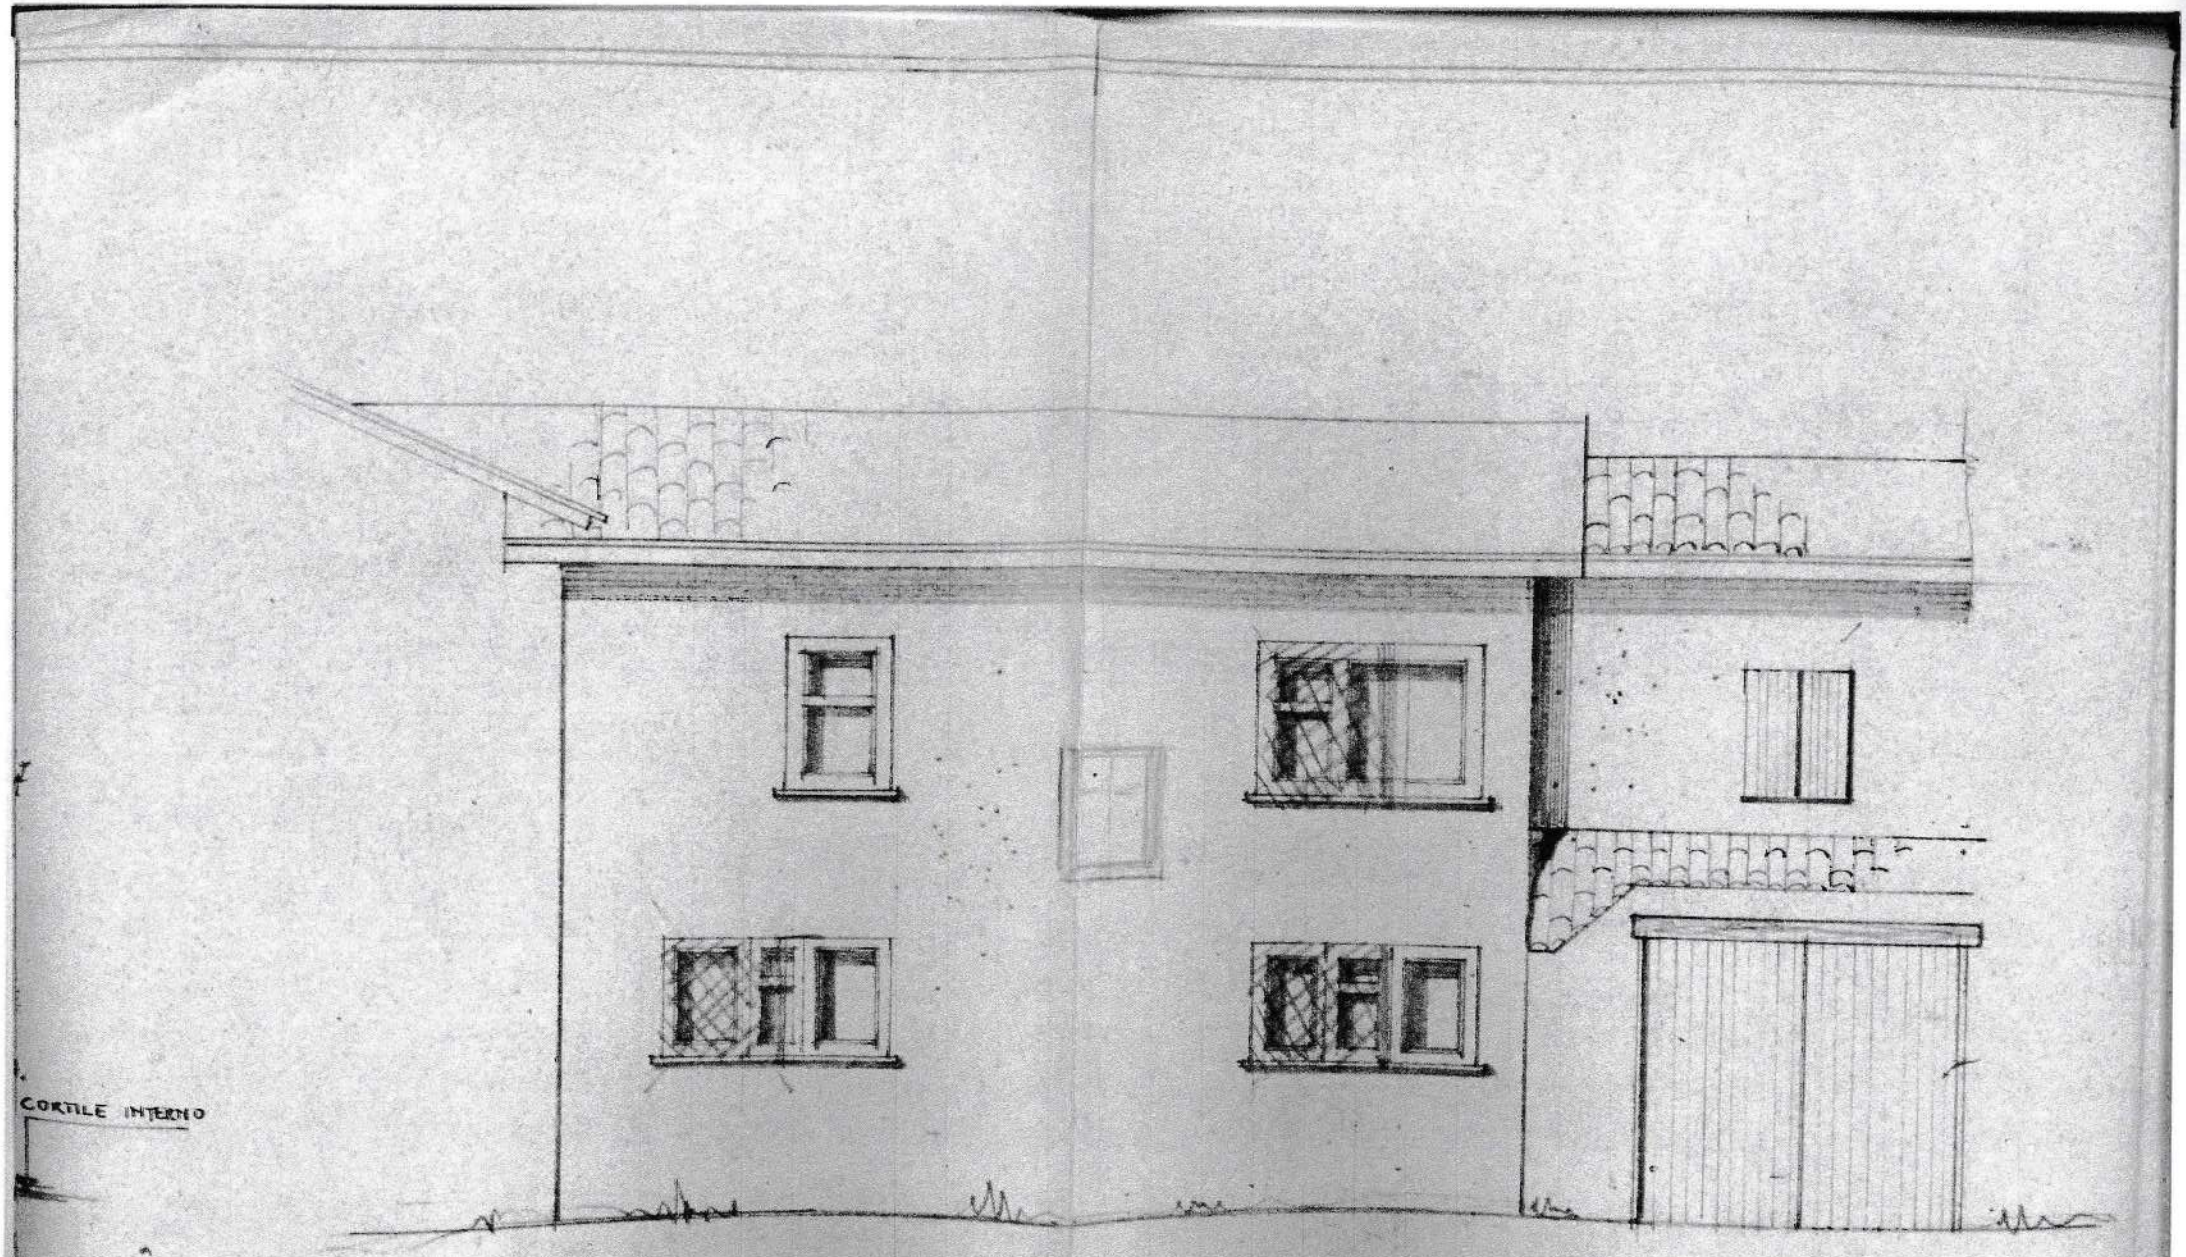

PROSPETTO LATO STRADA - (NORD)

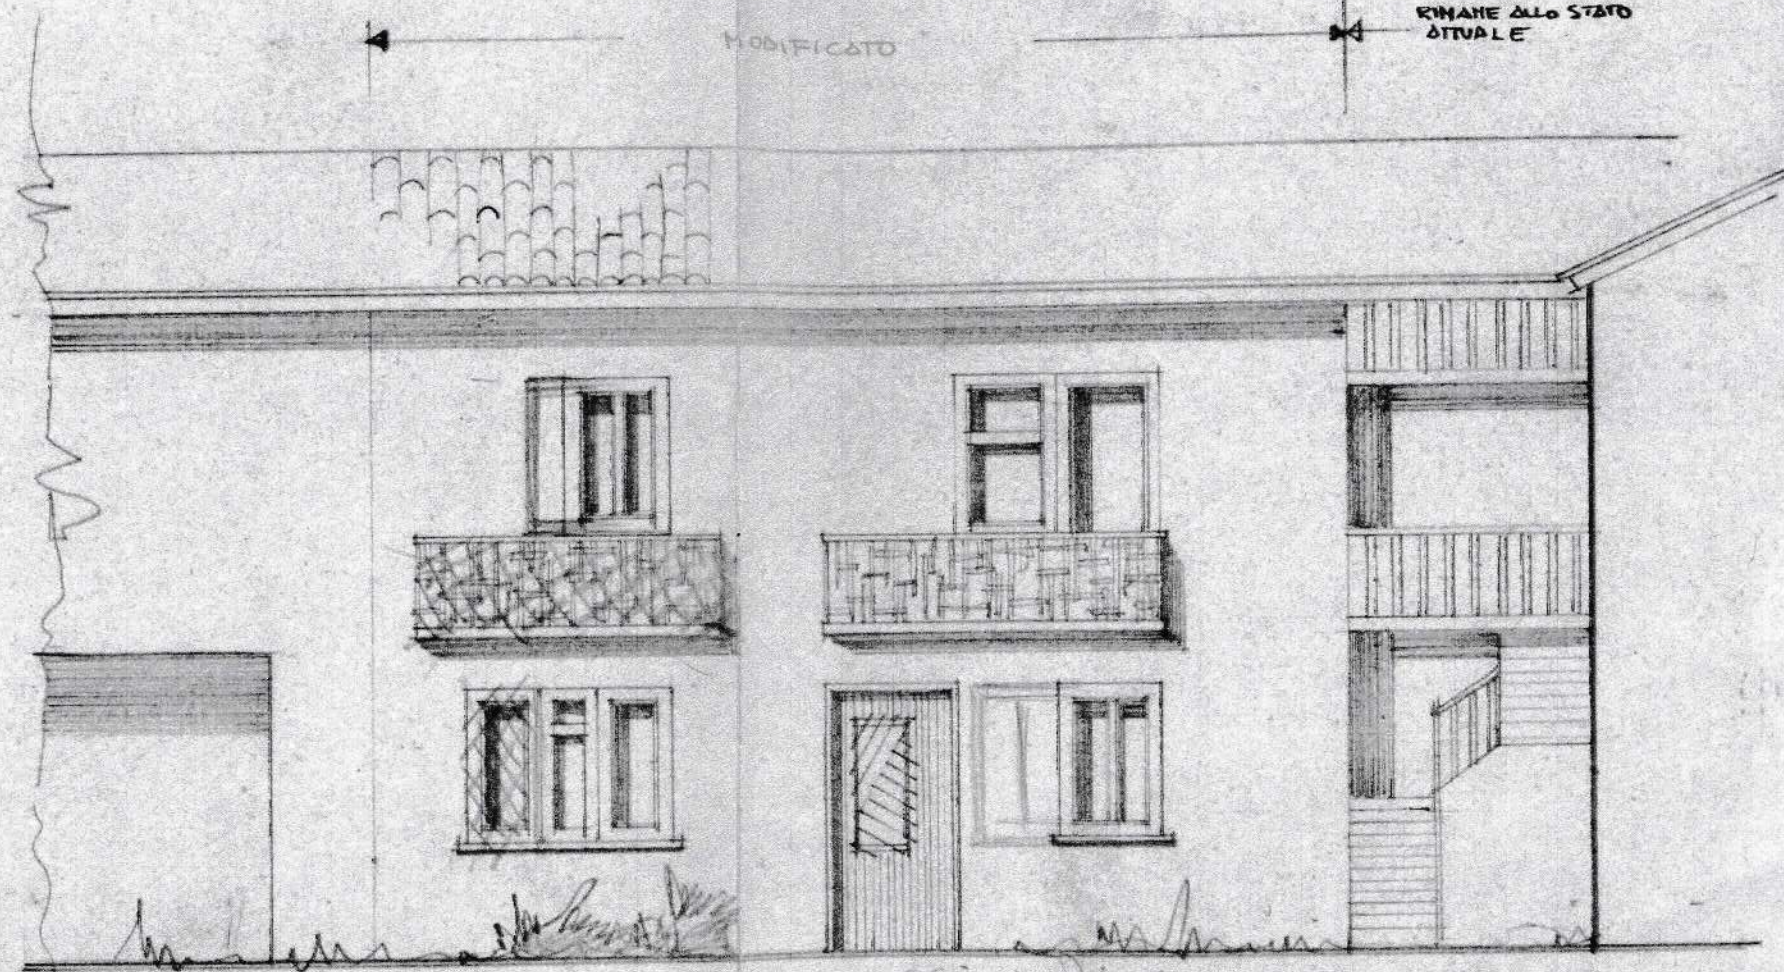

Variazioni sui progetti

PROSPETTO LATO CORTILE - (SUD)

SCALA 1:50

CITTA' DI VITTORIO VENETO

Prot. n° 27420/89 /nc MEDAGLIA D'ORO AL V. M. Posiz. n° 22.03.1990/64

OGGETTO: Avviso rilascio ~~concessione~~/autorizzazione.

- 3 MAG. 1990

Spett.le Ditta [redacted]

[redacted] CITTA'

e, p.c.

Egr. Signor _____

_____

****

Si comunica che, a seguito della domanda presentata il 13.12.1989 prot. 27420, in data 23.04.1990 è stato emesso il provvedimento di ~~concessione~~/autorizzazione per la manutenzione straordinaria dell'edificio sito in Via Frassinelli n. 7 _____.

Codesta Ditta dovrà provvedere al ritiro del provvedimento sopracitato presso lo Ufficio Edilizia Privata nelle ore antimeridiane (9.00-12.00) nei giorni dal lunedì al giovedì, (9.00-11.30) il venerdì.

Ai fini del rilascio necessita la presentazione di:

- marche da bollo n° 1 da L. 5.000.=
- ~~titolo xxxxxxxxxxxxxx~~
- ~~xxxxxxxxxxxxxx~~
- ~~xxxxxxxxxxxxx

N. progr.	N. seduta	data seduta C.E.
21	2	18 GEN. 1990

COMUNE VITTORIO VENETO
PROT. N. 27420
13. DIC. 1989

N. progr.	N. seduta	data seduta C.E.
63	10	22 MAR. 1990

Al Signor Sindaco del Comune di Vittorio Veneto.

Io sottoscritto [redacted] nato a [redacted] e ivi residente in [redacted]

C.F. [redacted]

CHIEDO

l'autorizzazione ad eseguire lavori di straordinaria manutenzione sul fabbricato di mia proprietà sito in Via Rossinelli, n° 7.

Le opere consistono in:
rimozione e rifacimento dell'intonaco esterno di una facciata, tinteggiature delle facciate esterne.
Si allegano numero foto del fabbricato e riproduzione del colore.
In attesa di positivo esito, ringrazio e porgo distinti saluti.
Vittorio Veneto 12 dicembre 89

12 DIC. 1989
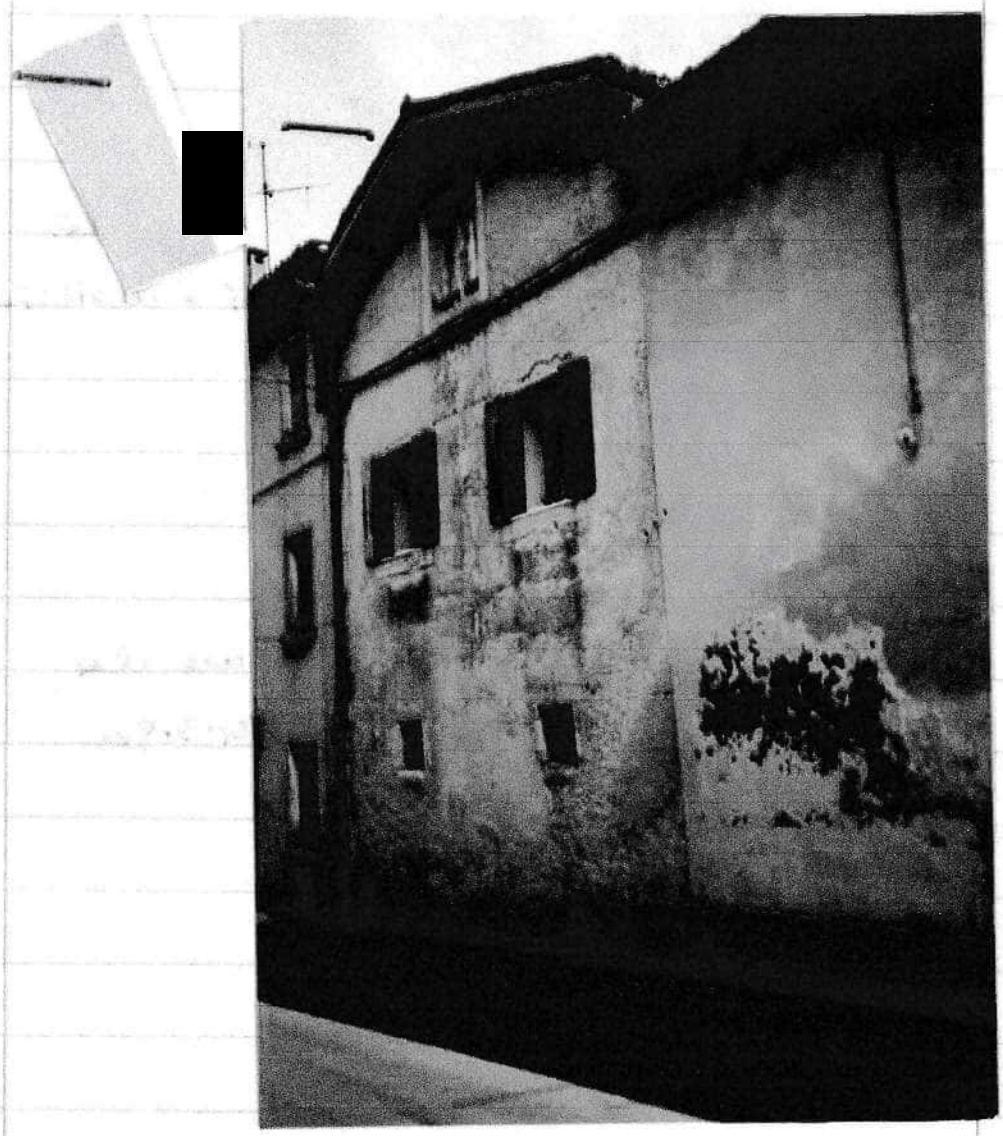
[redacted]